

**gemensamhetsanläggning  
oljeavskiljare och ledning**

**servitut ledning**

**FÖRKLARINGAR**



S2 SPILLVATTEN, PP  
 S5 SPILLVATTEN, MARK-PP  
 DS DAGVATTEN, MARK-PP  
 KVS KALLVATTEN, PEH, PN10  
 B3 RENSBRUNN, 200 PP, MED KÖRBAR GJUTJÄRNSBETÄCKNING  
 B4 GOLVBRUNN, PLAST, 150x75, PURUS  
 B6 GOLVBRUNN, ROSTFRITT STÅL, 150x75, PURUS MED LUKTSTOPP  
 B8 RENSANORDNING I GJUTV. TYP JACK-IN  
 B9 SPYGGATT, GJUTJÄRN, 220x110, KÖRBAR  
 STPR STUPRÖRSANSLUTNING  
 OA1 OLJEAVSKILJARE, OLEOPATOR G6/600, MED:  
 - ANSL. 165  
 - BETÄCKNING ACO ATLAS 100 D400  
 - NÄVJÄRNSPÄNNINGSARM ACO PRODURAT TS-2  
 - AUTOMATISK AVSTÄNGNINGSENTL.  
 - A-MÅTT CA 1270 MM  
 - BEFRIERLIGA SCHAKTÖNGAR  
 PB1 PROVTAKNINGSBRUNN, ACO PROWELL, MED:  
 - LÄSBAR KÖRBAR BETÄCKNING

SAMTLIGA RÖRGENOMFÖRNINGAR I BOTTENPLATTA OCH KÄLLAR-  
 YTTERVÄGGAR FÖRSES MED RADONTÄTNINGAR TYP WIDECO  
 WISecure W802

SPILLVATTENLEDNINGAR UNDER BOTTENPLATTA, MARKERADE MED  
 "PENDLAS", PENDLAS MED ROSTFRIA PENDLAR OCH SVEP ENLIGT FÖLJANDE:  
 SAMTLIGA DAGVATTENLEDNINGAR UNDER BOTTENPLATTA  
 PENDLAS MED ROSTFRIA PENDLAR OCH SVEP ENLIGT FÖLJANDE:

MIN. ANTAL PENDLAR OCH SVEP PER METER RÖR		
RÖRDIM.	FYLLNINGSHÖJD METER	C/C-AVSTÅNG MELLAN PENDEL OCH SVEP
110	0 - 0,25	2
	0,25 - 0,5	3
	0,5 - 1,0	4
	1,0 - 1,5	5
	1,5 OCH STÖRRE	7
160	0 - 0,25	2
	0,25 - 0,5	2
	0,5 - 1,0	3
	1,0 - 1,5	4
	1,5 OCH STÖRRE	5
200	0 - 0,25	1
	0,25 - 0,5	2
	0,5 - 1,0	2
	1,0 - 1,5	3
	1,5 OCH STÖRRE	4

DESUTOM MONTERAS PENDEL OCH SVEP PÅ VARDERA SIDA  
 OM RÖRSKARV.

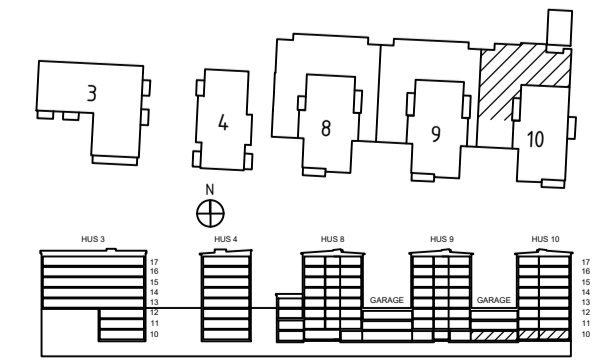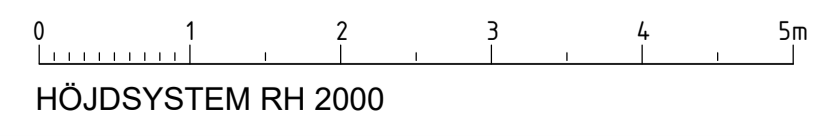

BET	ANT	ÄNDRING AVSER	DATUM	SSN
<b>RELATIONSHANDLING 181016</b>				
<b>TOLLARE MARINA</b>				
A	STRUKTUR ÖREBRO AB, AVD FAGERSTA FRISKEN 711 30 FAGERSTA		TEL 0223 - 47 590	
K	KNUT JONSSON INGENJÖRSBYRÅ I SIGUNA AB STATIONSGATAN 6, 995 10 MÅRSTA		TEL 08 - 594 4078	
V	PIB VVS & Energi AB SÄDELINGSVÄGEN 9, 146 33 TULLINGE		TEL 08 - 400 29 620	
VS	DMELL INGENJÖRSBYRÅ AB BOX 11002, 600 11 NORDRÖPING		TEL 011 - 03 30 25	
LA	LA_XX		TEL LA_TEL	
M	NCC CONSTRUCTION AB VALLEGTAN 3, 105 80 STOCKHOLM		TEL 08 - 585 510 00	
UPPDRAGSR	RITAD/KONSTR AV	HANDLÄGGARE		
	AS	AS		
DATUM	ANSVARIG			
2016-09-26	M. DIMELL			
NYPRODUKTION BOSTÄDER				
LEDNINGAR I BOTTENPLATTA GARAGE, PLAN 10 DEL 3				
SKALA	A1/A3	NUMMER	BET	
1:50	/	1:100	V-53.1-00-103	